



LAVORI DI RISTRUTTURAZIONE DEI PIANI TERRA ED
INTERRATO DEL PADIGLIONE “E” E ZONE LIMITROFE
DELL’OSPEDALE DI PESARO CENTRO

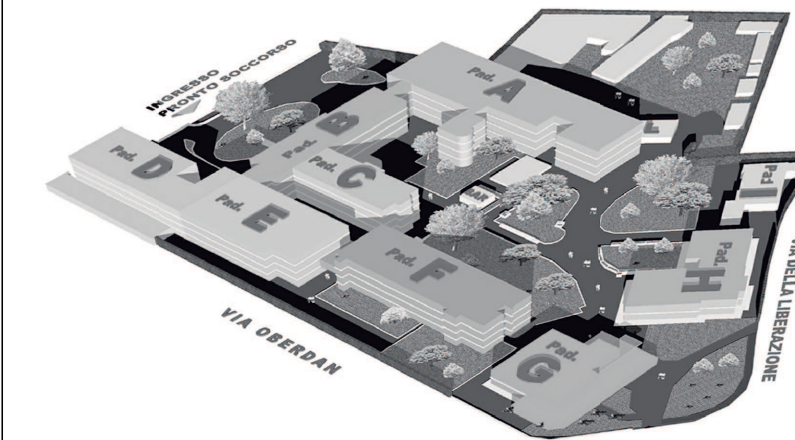

Riferimento
Progetto 154 RM/A_153
Codice Intervento 110.110901.H.154

RUP Ing. Paolo Sorcinelli
Ing. Filippo Casicci

DIREZIONE LAVORI E CSE

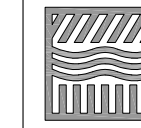

**STUDIO
SPERANZA**
SOCIETA' DI
INGEGNERIA

Lungotevere delle Navi, 19 - 00196 - ROMA
Tel. 0636010314 - e-mail main@studiosper.it

Direttore dei Lavori e CSE
ing. Giorgio Lupoi



Via G. Pierluigi da Palestrina, 55 - 00193 - ROMA
Tel. 063225409 - e-mail info@timprogetti.com

Direttore Operativo
ing. Marcello Pediconi



Via delle Industrie n.112 - 80111 Acerra (NA)
Tel. 0818860531 - info@scgimplanti.it

AS BUILT

Categoria documento ELABORATI ARCHITETTONICI		Scala		Codice intervento H154		Codice elaborato B-AR201	
Titolo NUOVI LABORATORI E CENTRALE FRIGO PADIGLIONE "F" PIANO SEMINTERRATO				Data di emissione Novembre 2016			
				Commessa Spesi C502		Commessa T.IM 527	
				Nome file			
Rev.	Data	Descrizione		Redatto	Controllato		Approvato
01	06/11/16	Emissione Unica					

SPAZIO PER APPROVAZIONI DI LEGGE