


Planimetria Ripresa

scala 1:100

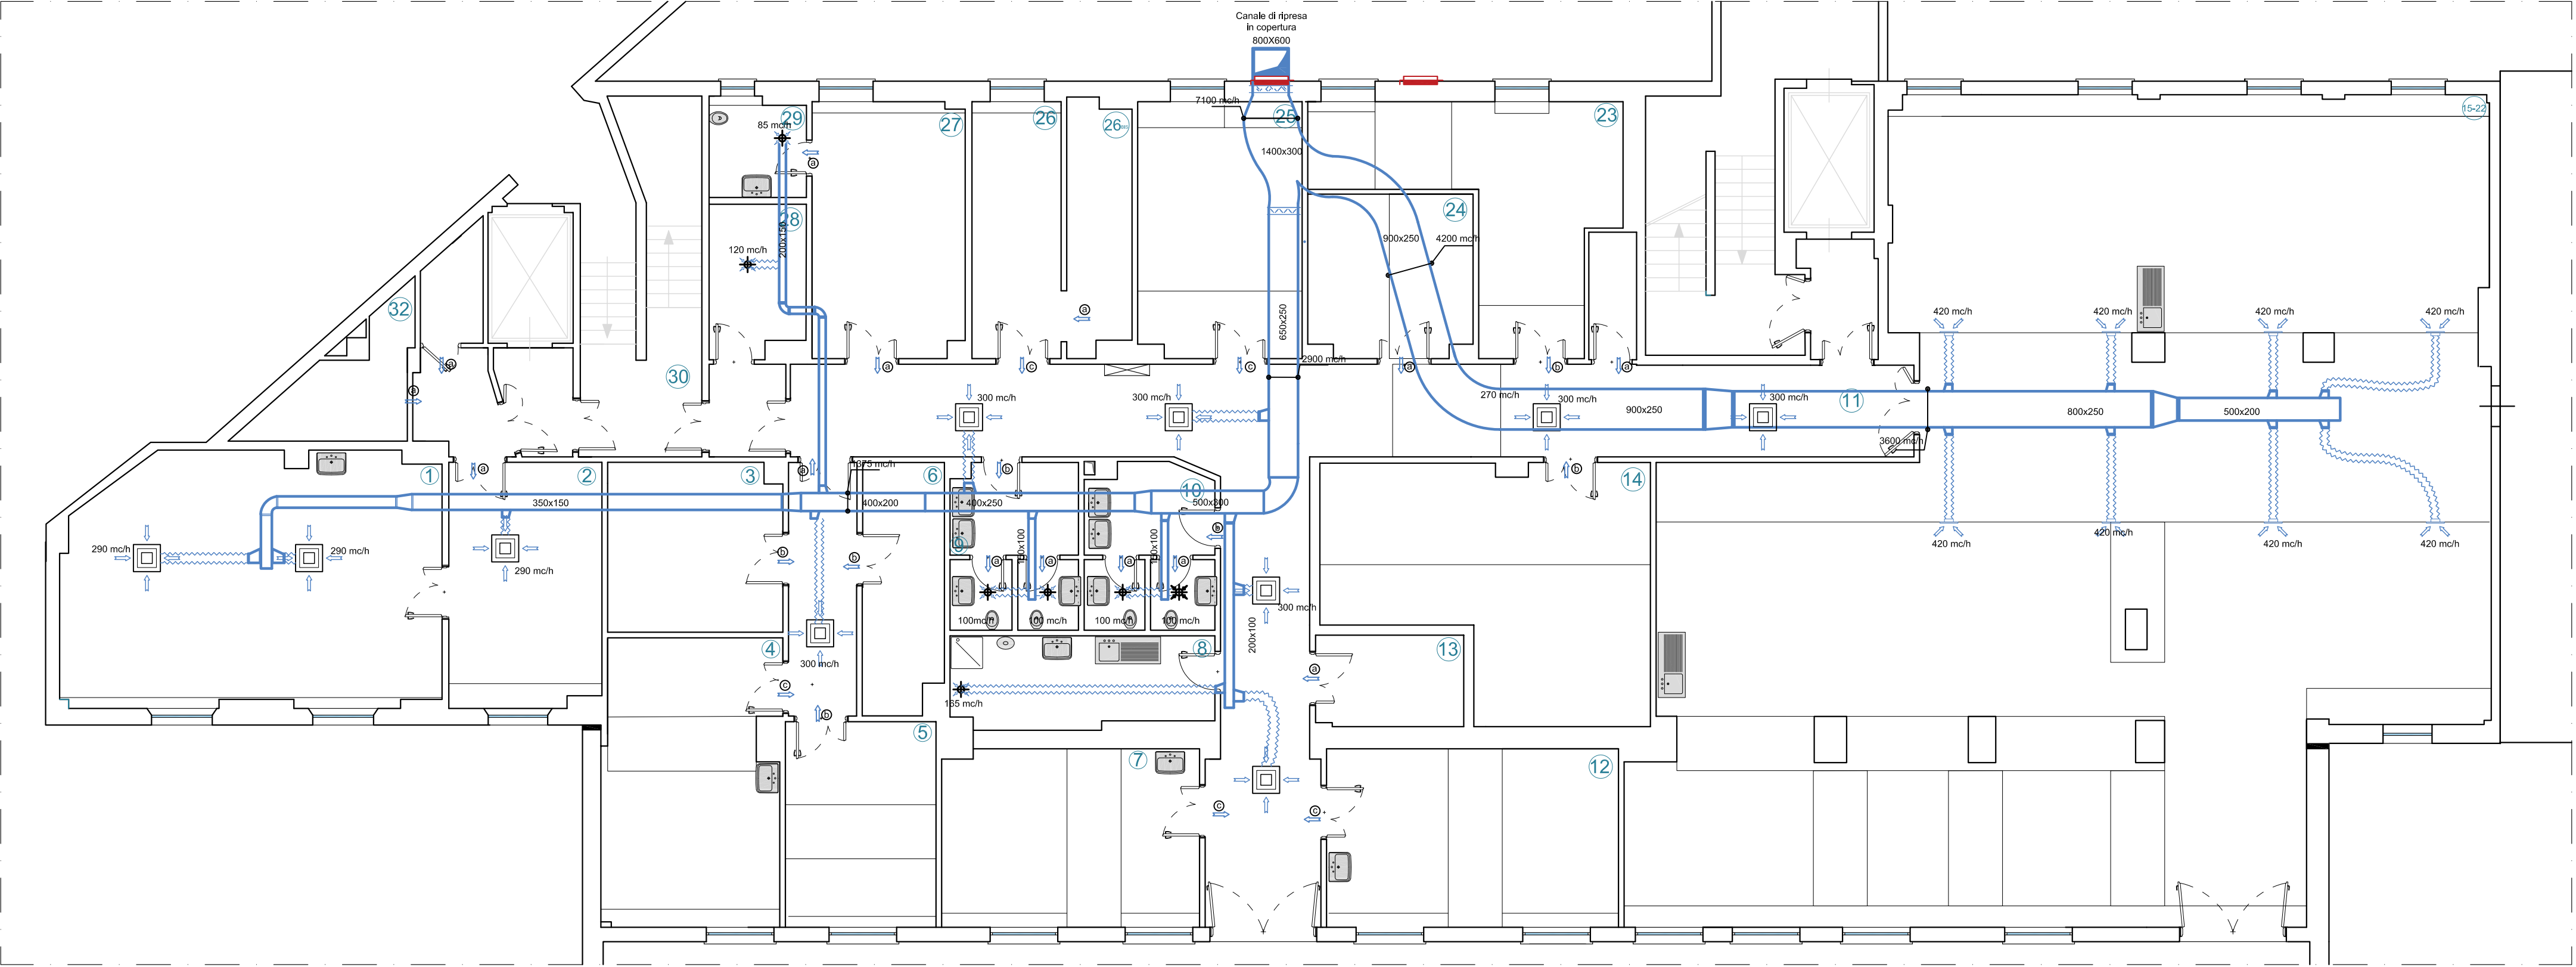

LEGENDA

- Canale di mandata

Canale di ripresa

Flessibili Ø200
- Bocchetta di mandata da controsoffitto 600x600

Bocchetta di ripresa da controsoffitto 600x600
- Griglia di transito su porta

Griglia di ripresa a parete 400x150

Valvola di estrazione aria WC
- Serranda di regolazione

Serranda tagliafuoco

Diffusore di mandata a parete
- Ⓐ

80-100mc/h - 400x150 mm

Ⓑ

150-200mc/h - 500x200 mm

Ⓒ

250-350mc/h - 500x300 mm



**Azienda Ospedaliera  
Ospedali Riuniti Marche Nord**

**LAVORI DI RISTRUTTURAZIONE DEI PIANI TERRA ED  
INTERRATO DEL PADIGLIONE “E” E ZONE LIMITROFE  
DELL’OSPEDALE DI PESARO CENTRO**



**Riferimento**  
Progetto 154 RM/A\_153  
Codice Intervento 110.110901.H.154

**RUP** Ing. Paolo Sorcinelli  
Ing. Filippo Casicci

**DIREZIONE LAVORI E CSE**  
**STUDIO SPERI**  
SOCIETÀ DI INGEGNERIA  
Lungotevere delle Navi, 19 - 00196 - ROMA  
Tel. 0638010314 - e-mail main@studiosperi.it

**Direttore dei Lavori e CSE**  
ing. Giorgio Lupoi

**timprogetti**  
Società di Ingegneria  
Via G. Pierluigi da Palestrina, 55 - 00193 - ROMA  
Tel. 063225409 - e-mail info@timprogetti.com

**Direttore Operativo**  
ing. Marcello Pediconi

**SCG**  
Impianti & Costruzioni s.p.a.  
Via delle Industrie n.112 - 80111 Acerra (NA)  
Tel. 0818860531 - info@scgimpianti.it

**IMPRESA APPALTATRICE**

**AS BUILT**

Categoria documento	IMPIANTO CONDIZIONAMENTO	Scala	1:100	Codice intervento	H154	Codice elaborato	B-IC204
Titolo	NUOVI LABORATORI E CENTRALE FRIGO PADIGLIONE "F" PIANO SEMINTERRATO Planimetria Impianto aeraulico - Ripresa			Data di emissione	Novembre 2016		
				Commessa Spéri	C502	Commessa T.IM	527
				Nome file			
Rev.	Data	Descrizione		Redatto	Controllato	Approvato	
01	06/11/16	Emissione Unica					

SPAZIO PER APPROVAZIONI DI LEGGE