


Planimetria Adduzioni

scala 1:100

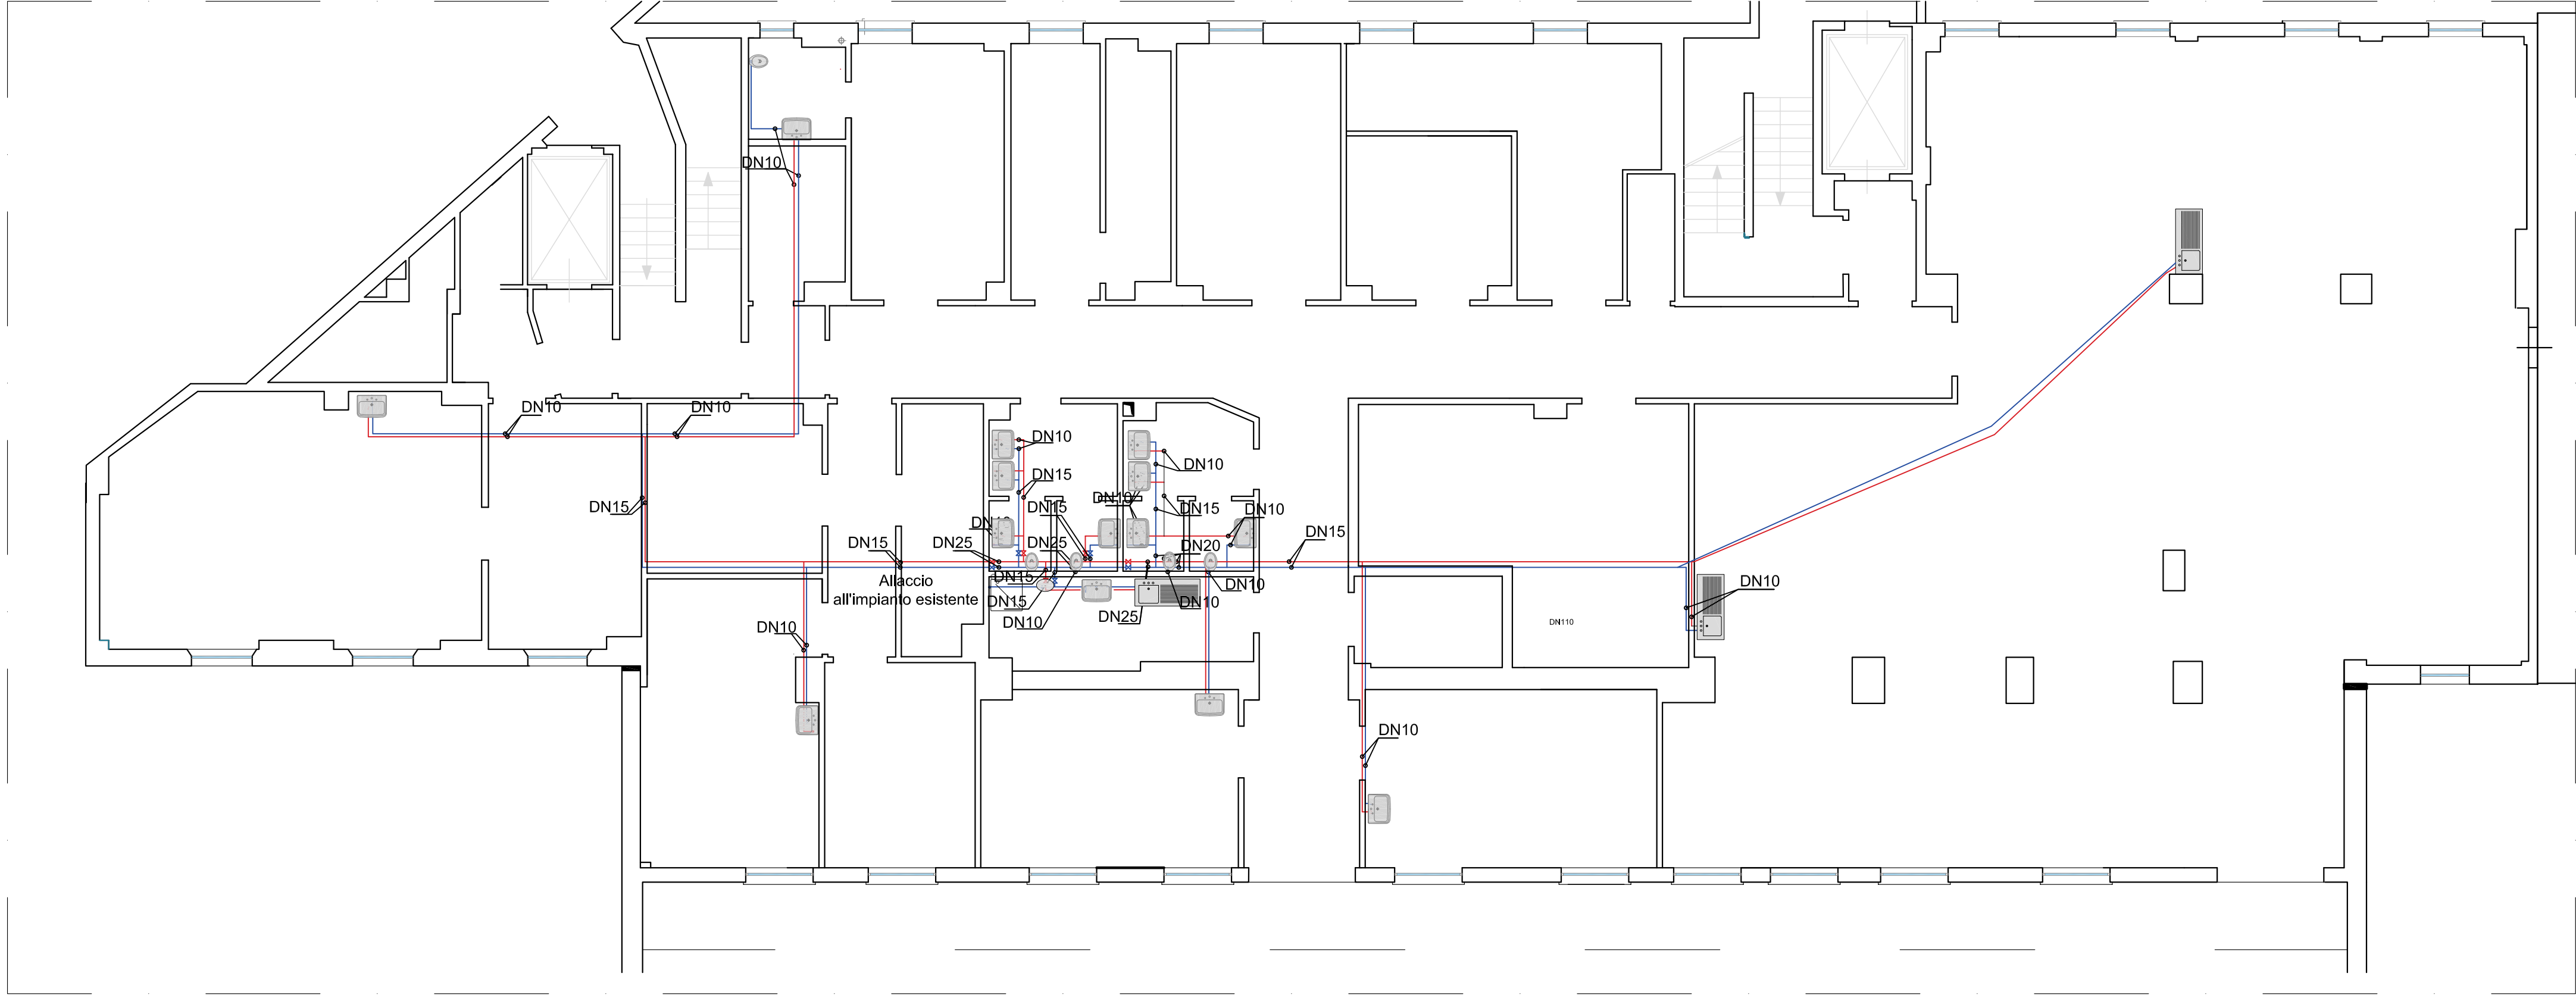

LEGENDA

VALVOLE DI INTERCETTAZIONE

- TUBAZIONE IMPIANTO IDRICO SANITARIO - FREDDO
- TUBAZIONE IMPIANTO IDRICO SANITARIO - CALDO



**Azienda Ospedaliera
Ospedali Riuniti Marche Nord**

LAVORI DI RISTRUTTURAZIONE DEI PIANI TERRA ED
INTERRATO DEL PADIGLIONE “E” E ZONE LIMITROFE
DELL’OSPEDALE DI PESARO CENTRO



Riferimento
Progetto 154 RM/A_153
Codice Intervento 110.110901.H.154

RUP Ing. Paolo Sorcinelli
Ing. Filippo Casicci



**STUDIO
SPERI**
SOCIETA' DI
INGEGNERIA

Lungotevere delle Navi, 19 - 00196 - ROMA
Tel. 0636010314 - e-mail main@studiosperi.it

DIREZIONE DEI LAVORI E CSE
ing. Giorgio Lupoi



timprogetti
Società di ingegneria

Via G. Pierluigi da Palestrina, 55 - 00193 - ROMA
Tel. 063225409 - e-mail info@timprogetti.com

DIREZIONE LAVORI E CSE



SCG
Impianti & Costruzioni s.p.a.

Via delle Industrie n.112 - 80111 Acerra (NA)
Tel. 0818860531 - info@scgimpianti.it

AS BUILT

Categoria documento	Impianto idrico sanitario	Scala	1:100	Codice intervento	H154	Codice elaborato	B-IF203
Titolo NUOVI LABORATORI E CENTRALE FRIGO PADIGLIONE "F" PIANO SEMINTERRATO Planimetria impianto idrico sanitario Adduzioni				Data di emissione		Novembre 2016	
				Commessa Spери		Commessa T.JM	
				C502		527	
Nome file				Redatto	Controllato	Approvato	
Rev.	Data	Descrizione					
01	06/11/16	Emissione Unica					

SPAZIO PER APPROVAZIONI DI LEGGE