


LEGENDA




Innesto al discendente di scarico acque reflue con interposizione di sifone

SCHEMA

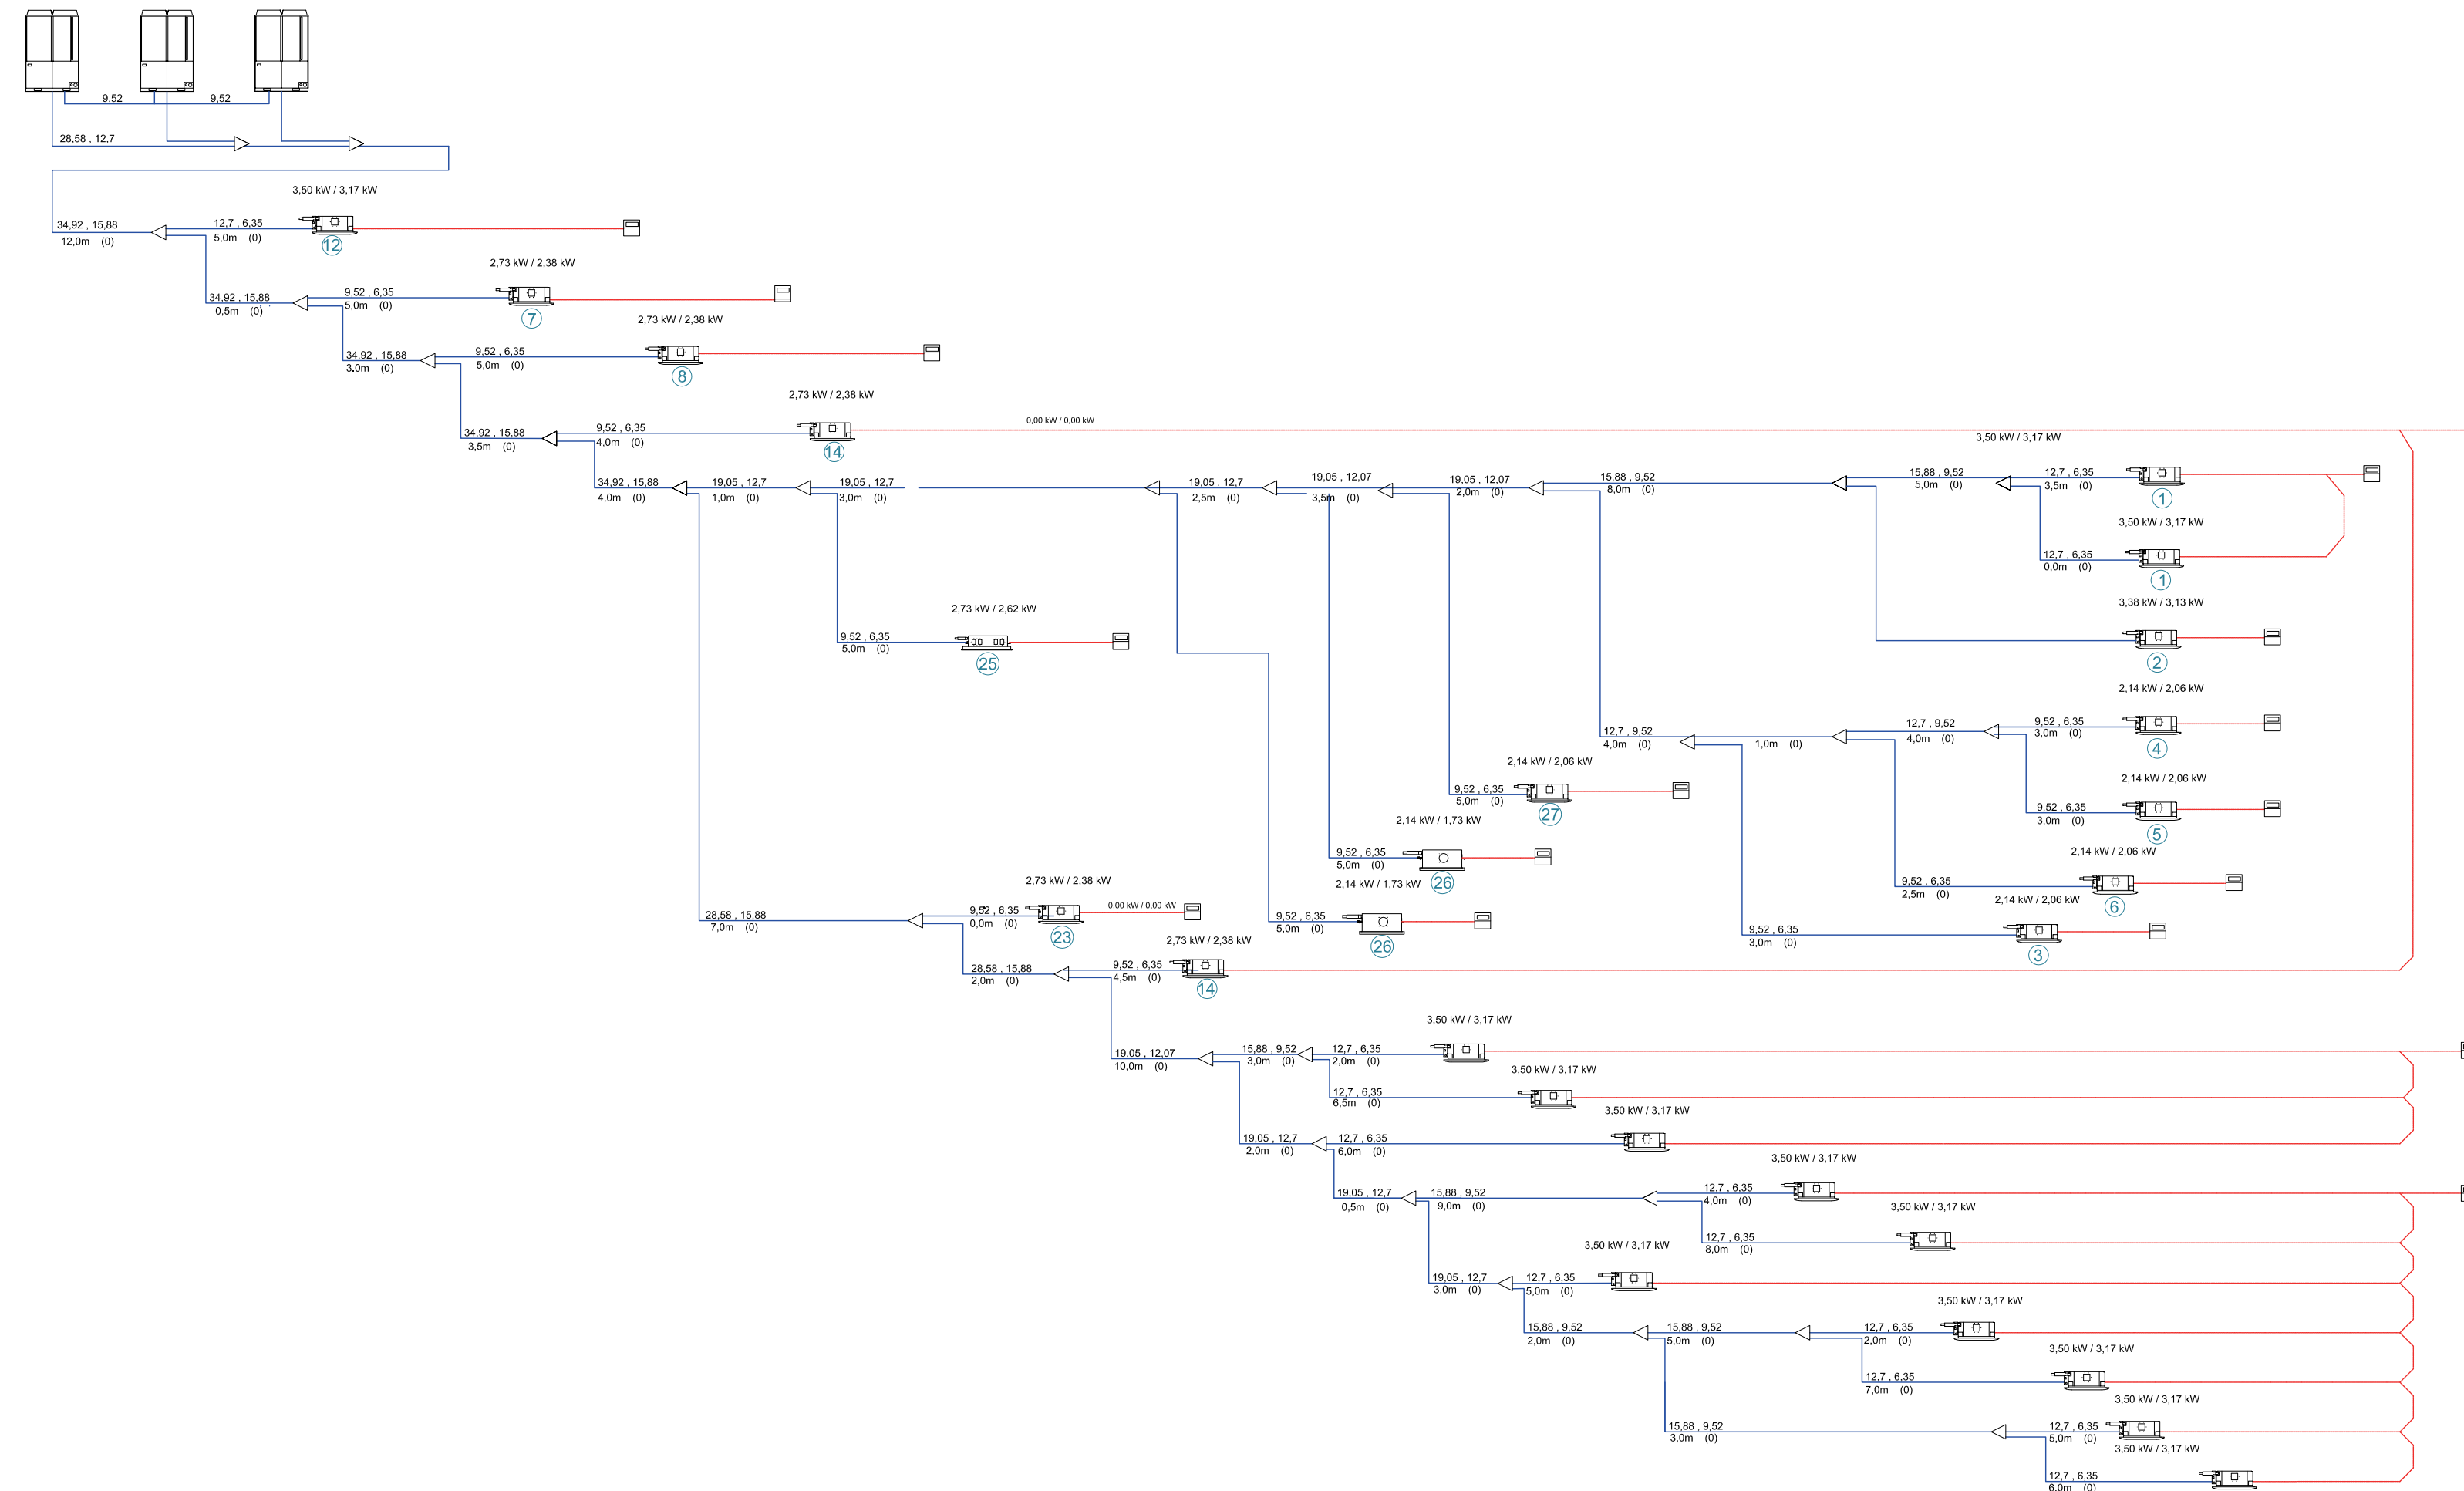

LAVORI DI RISTRUTTURAZIONE DEI PIANI TERRA ED
INTERRATO DEL PADIGLIONE “E” E ZONE LIMITROFE
DELL’OSPEDALE DI PESARO CENTRO

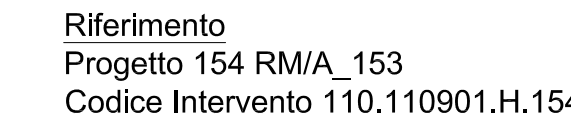

RUP Ing. Paolo Sorcinelli
Ing. Filippo Casicci

IMPRESA APPALTATRICE



Via delle Industrie n.112 - 80111 Acerra (NA)
Tel. 0818860531 - info@scoimpianti.it

AS BUILT

Categoria documento			Scala		Codice intervento		Codice elaborato	
TITOLO NUOVI LABORATORI E CENTRALE FRIGO PADIGLIONE "F" PIANO SEMINTERRATO Impianto VRF- Schema					H154		B-IC202	
					Data di emissione Novembre 2016			
					Commessa Spesi C502		Commessa T.IM 527	
					Nome file			
Rev.	Data	Descrizione			Redatto	Controllato		Approvato
01	06/11/16	Emissione Unica						

SPAZIO PER APPROVAZIONI DI LEGGE