




PROGETTO DI VARIANTE : PIANTA A QUOTA -5.10 F

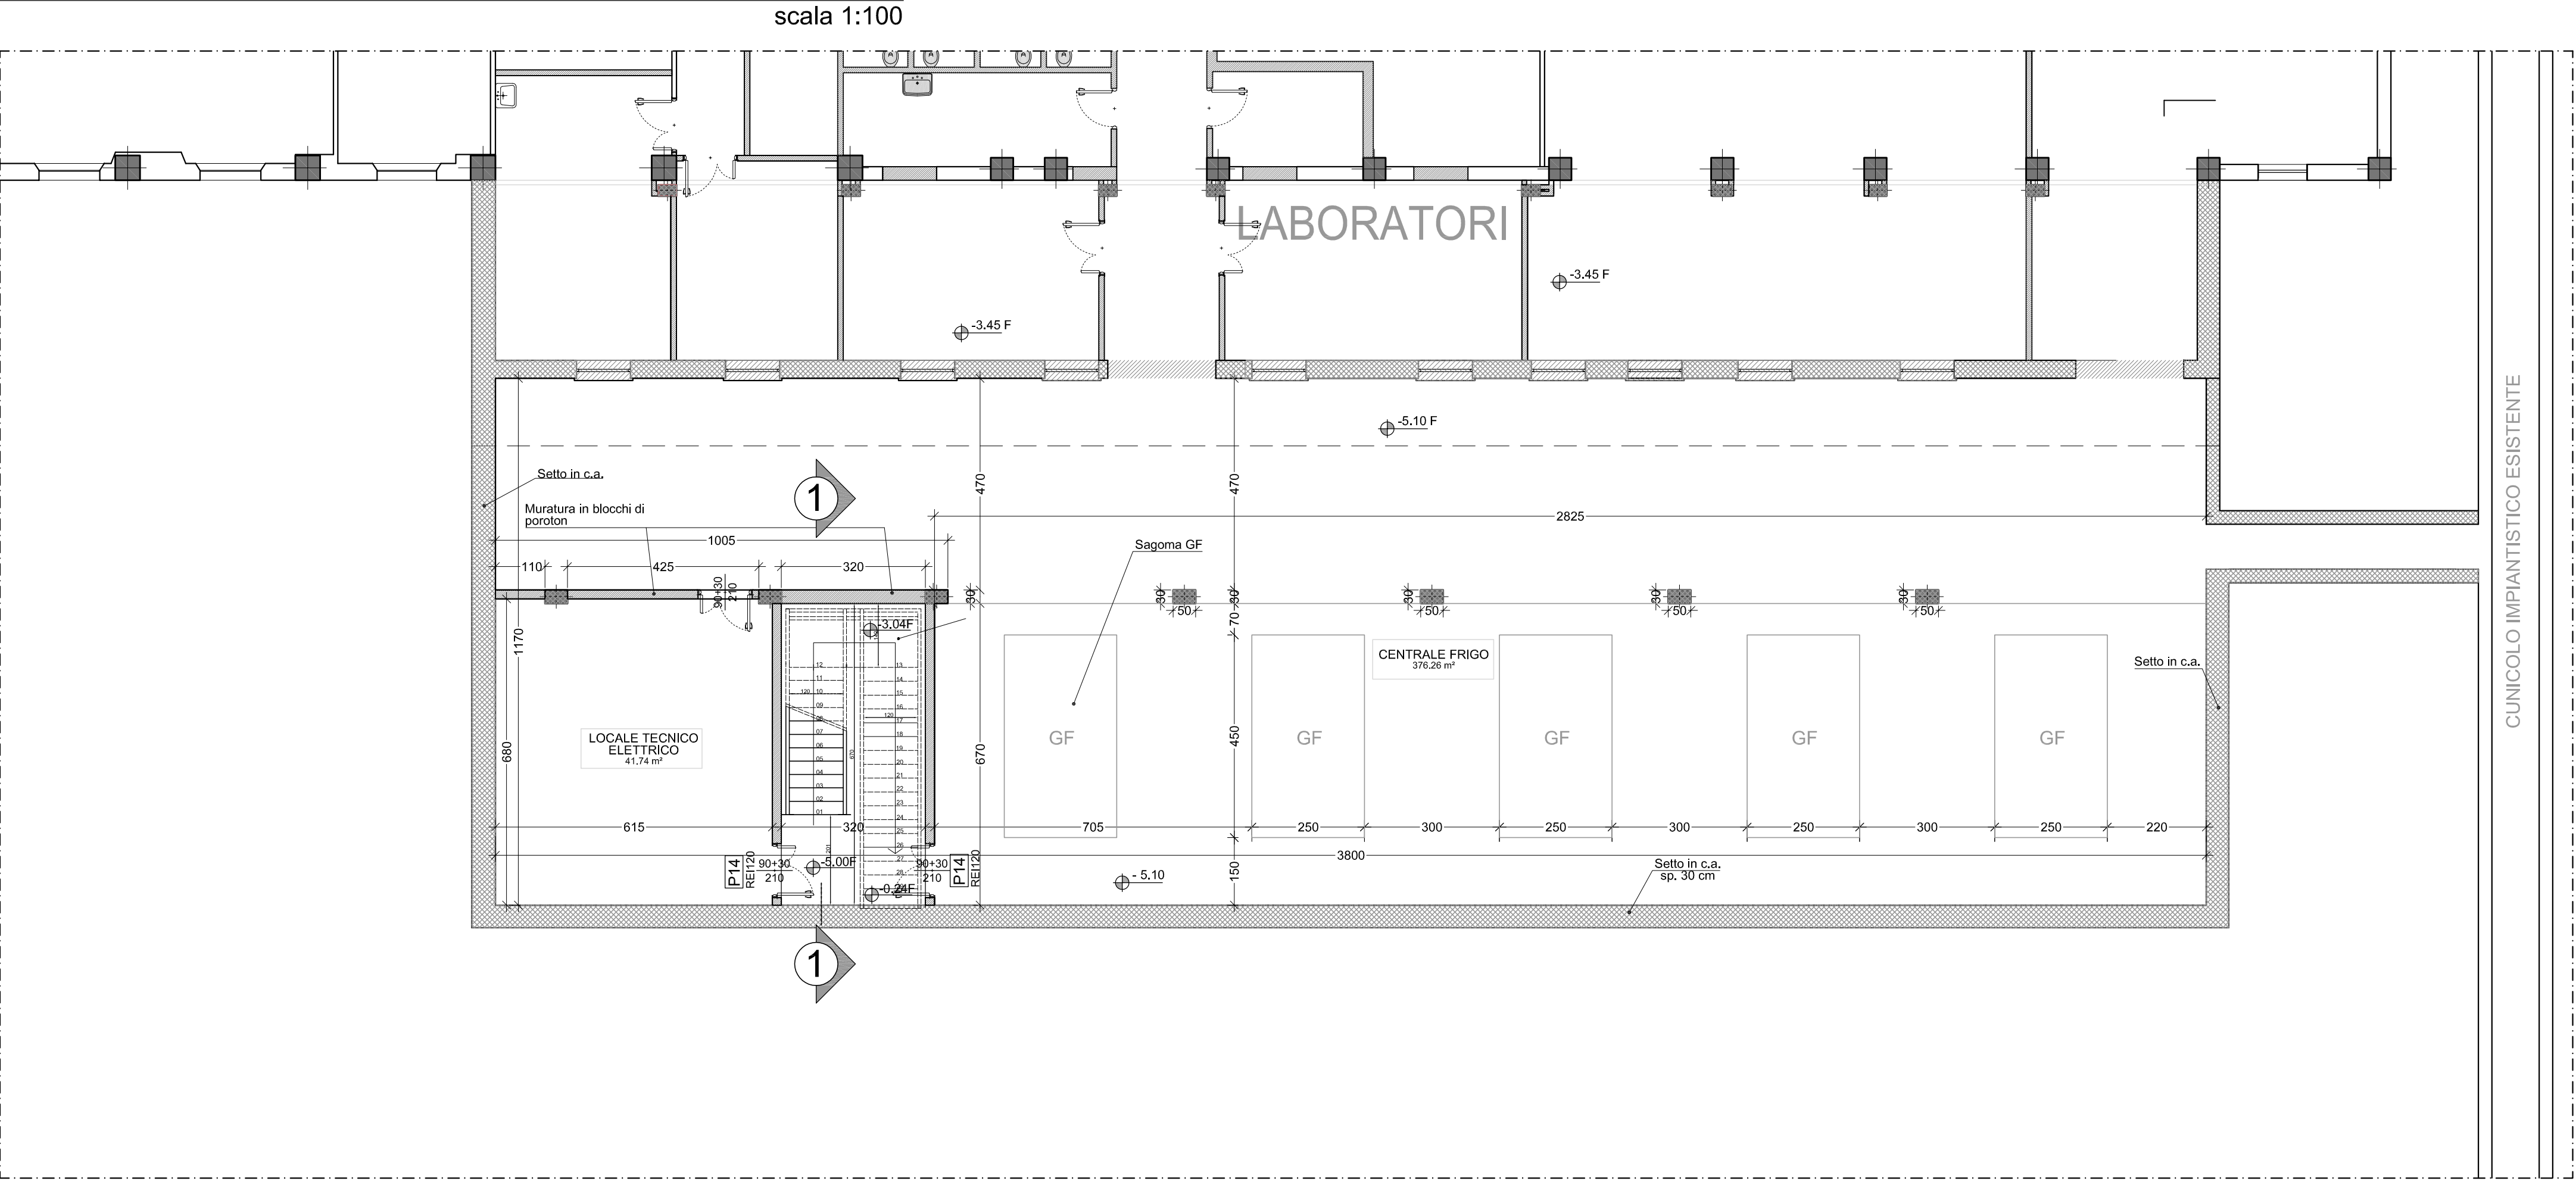


PROGETTO DI VARIANTE : PIANTA A QUOTA +0.00 F

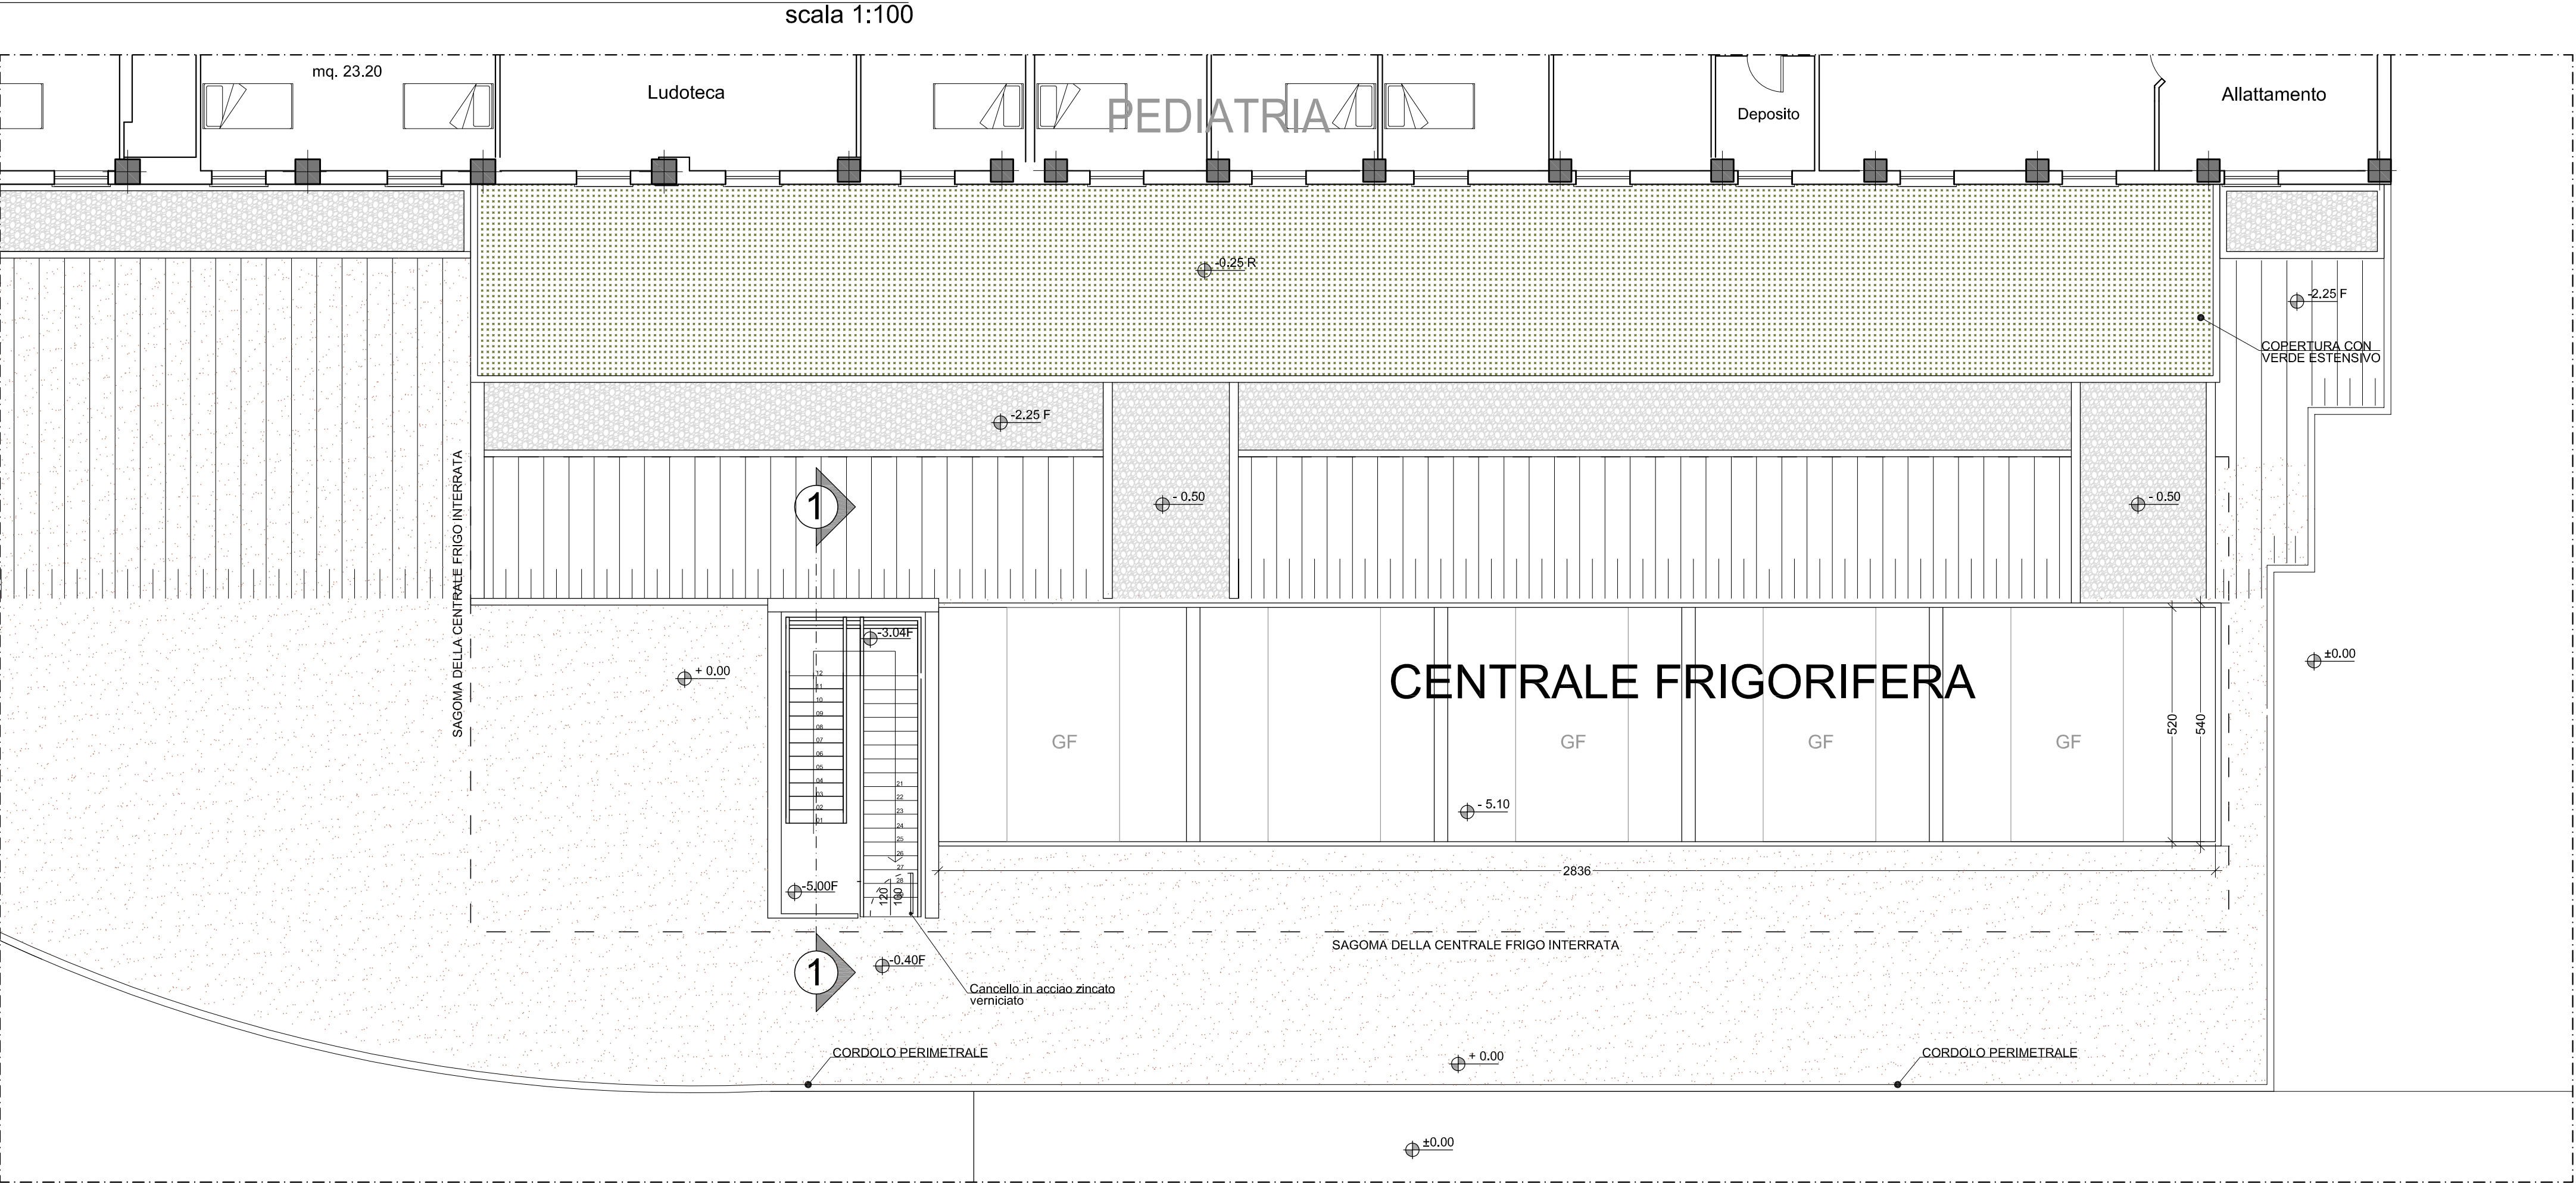

SEZIONE 1-1

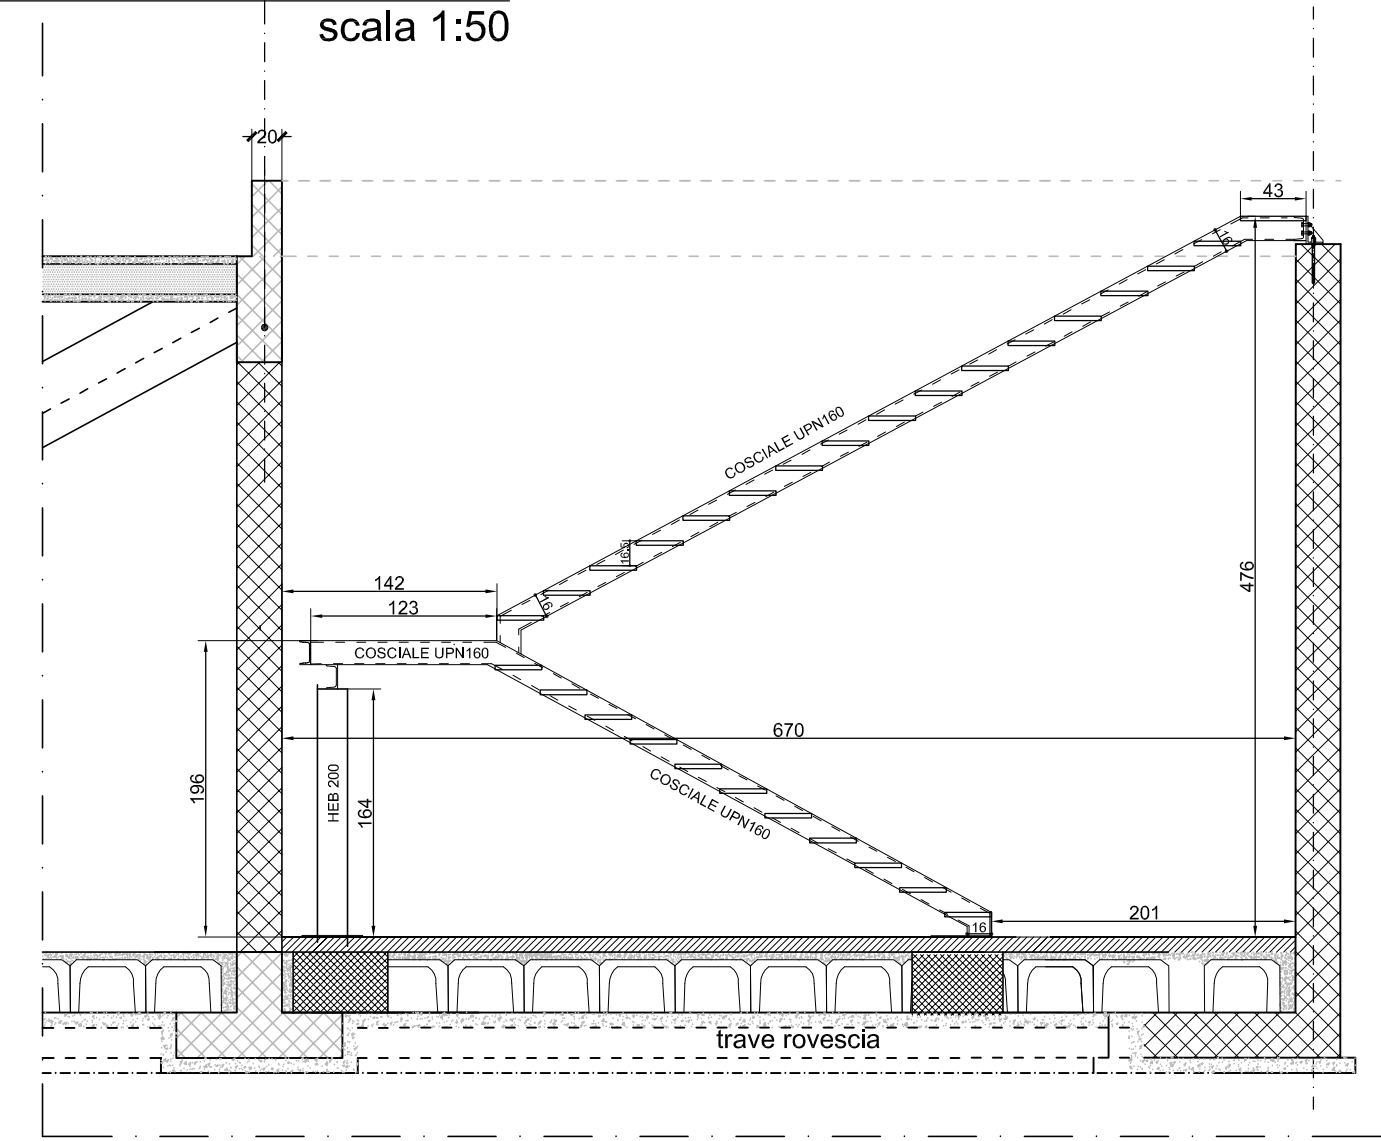


K-PLAN

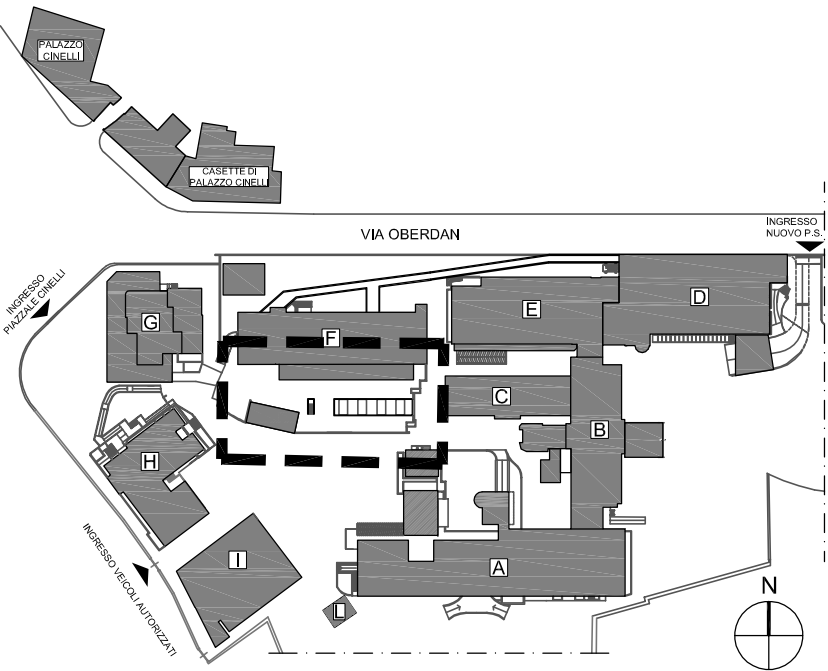

Azienda Ospedaliera  
Ospedali Riuniti Marche Nord

LAVORI DI RISTRUTTURAZIONE DEI PIANI TERRA ED  
INTERRATO DEL PADIGLIONE “E” E ZONE LIMITROFE  
DELL’OSPEDALE DI PESARO CENTRO

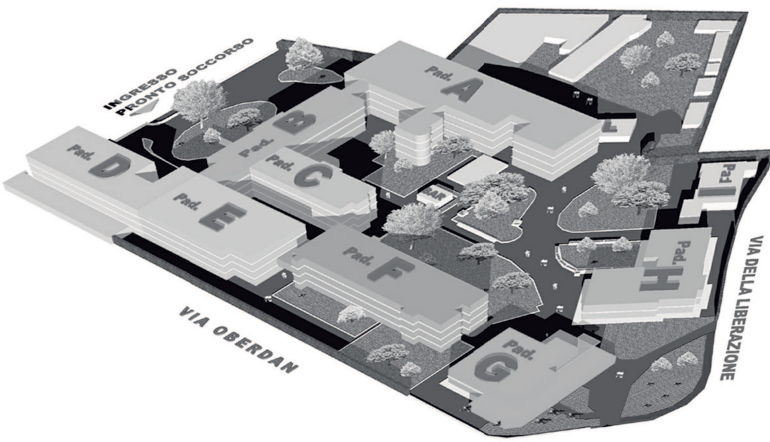

Riferimento  
Progetto 154 RM/A\_153  
Codice Intervento 110.110901.H.154

RUP Ing. Paolo Sorcinelli  
Ing. Filippo Casicci

DIREZIONE LAVORI E CSE



Direttore dei Lavori e CSE  
Ing. Giorgio Lupoi



Direttore Operativo  
ing. Marcello Pediconi

IMPRESA APPALTATRICE



Via della Industria n.112 - 60111 Ancona (AN)  
Tel. 071/565531 - info@scgimpianti.it

AS BUILT

Categoria documento	ELABORATI ARCHITETTONICI	Scala	Codice intervento	Codice elaborato
Titolo	NUOVI LABORATORI E CENTRALE FRIGO PADIGLIONE "F" PIANO SEMINTERRATO Planimetria Centrale Frigo		Data di emissione	H154 B-AR401 Novembre 2016
Rev.	Data	Descrizione	Commissa Sperti	Commissa T.I.M.
01	06/11/16	Emissione Unica	C502	527
Nome file	Redatto	Controllato	Approvato	

SPAZIO PER APPROVAZIONI DI LEGGE