



scala 1:100

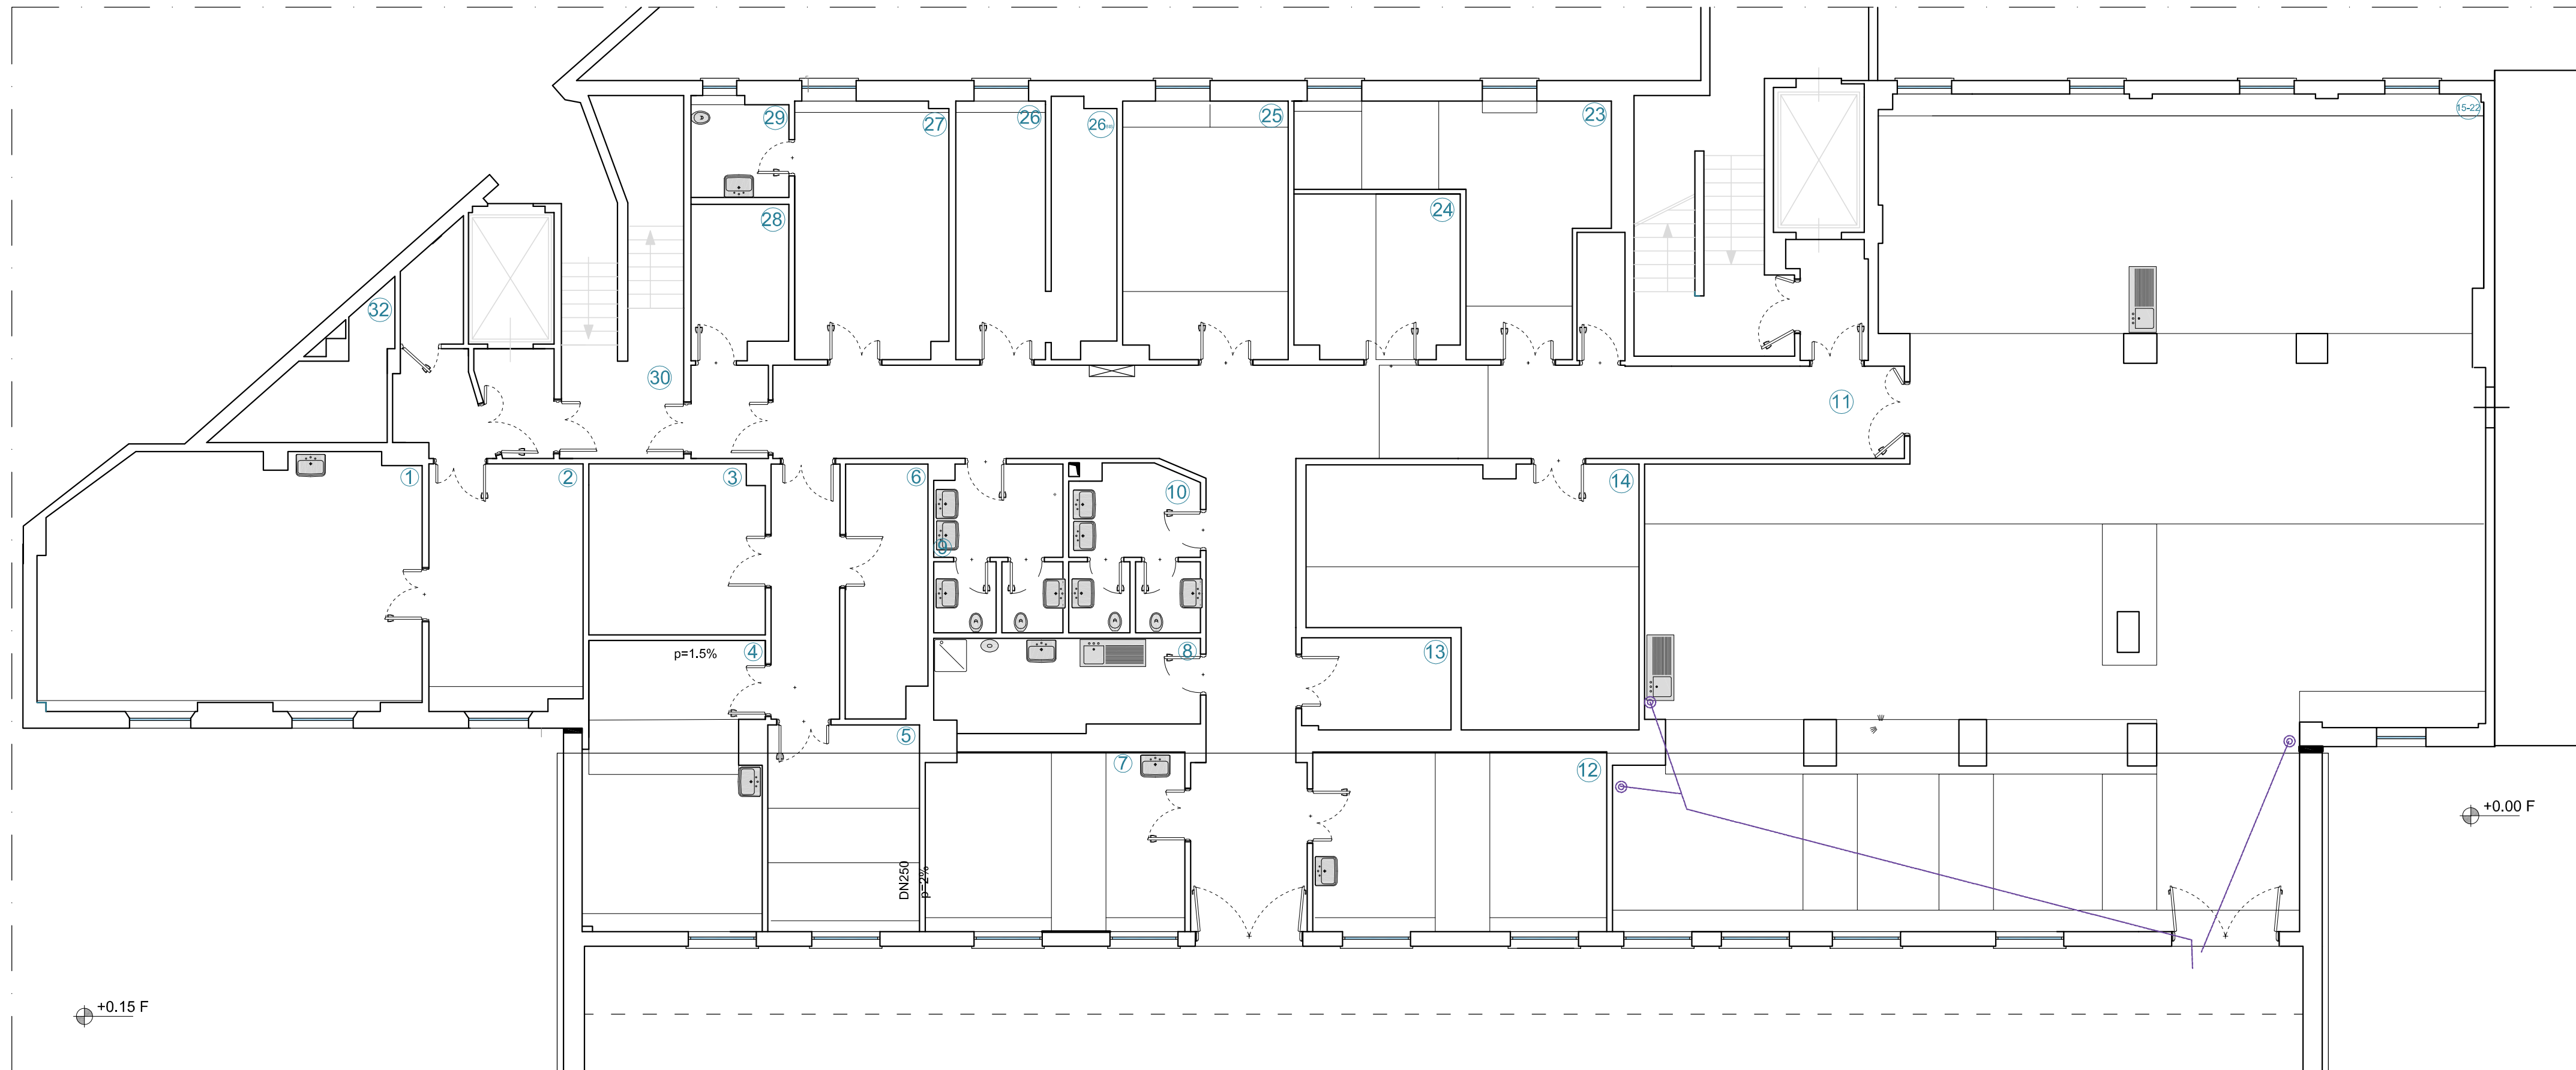

# LAVORI DI RISTRUTTURAZIONE DEI PIANI TERRA ED INTERRATO DEL PADIGLIONE “E” E ZONE LIMITROFE DELL’OSPEDALE DI PESARO CENTRO

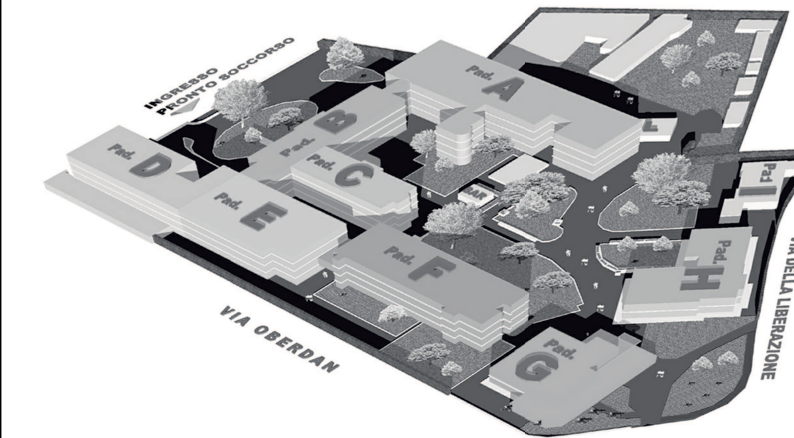

Riferimento  
Progetto 154 RM/A\_153  
Codice Intervento 110.110901.H.154

**RUP** Ing. Paolo Sorcinelli  
Ing. Filippo Casicci

DIREZIONE LAVORI E CSE



Direttore dei Lavori e CSE  
ing. Giorgio Lupoi



Direttore Operativo  
ing. Marcello Pediconi

Via delle Industrie n.112 - 80111 Acerra (NA)  
Tel. 0818860531 - [info@scoimpianti.it](mailto:info@scoimpianti.it)

## AS BUILT

Categoria documento		IMPIANTI IDRICO SANITARI		Scala		Codice intervento		Codice elaborato					
Titolo		NUOVI LABORATORI E CENTRALE FRIGO PADIGLIONE "F" PIANO SEMINTERRATO Planimetria rete rifiuti speciali				H154		B-DC15					
						Data di emissione				Novembre 2016			
						Commissa Speri		Commissa T.I.M					
						C502		527					
						Nome file							
Rev.	Data	Descrizione				Redatto		Controllato		Approvato			
01	06/11/16	Emissione Unica											

SPAZIO PER APPROVAZIONI DI LEGGE