Schema di Aerazione Bagni

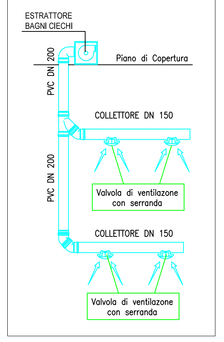

LEGENDA

- ACQUE NERE
- ACQUE GRIGIE
- ACQUE LABORATORI (ANATOMIA PATOLOGICA)
- TUBAZIONE DI VENTILAZIONE SCARICHI
- RACCOLTA CONDENSE VENTIL.
- VALVOLA DI VENTILAZIONE BAGNI CIECHI
- PORTA RIALZATA DI 2 cm (minimo)
- SIFONE A SECCO ANTIODORE
- PILETTA A PAVIMENTO
- POZZETTO ACQUE METEORICHE
- LINEA ACQUE METEORICHE
- LINEA ACQUE NERE GIA' REALIZZATE
- LINEA ACQUE METEORICHE GIA' REALIZZATE

TUBAZIONI DI SCARICO INTERNE

in pead, giunti saldati, per condotte di scarico posate con giunzioni saldate. Installato nel
Diametro esterno x spessore: D x s (mm)
D x s 200 x 6,2
D x s 160 x 6,2
D x s 110 x 4,3
D x s 90 x 3,5
D x s 75 x 3,0
D x s 63 x 3,0
D x s 50 x 3,0
D x s 40 x 3,0
come indicato in disegno.
Tutte le Tubazioni di Scarico sono insonorizzante e termoisolate per evitare la trasmissione dei rumori in ambiente e la formazione di condensa, costituito da uno strato impermeabile all'umidità, uno strato di lamina e di piombo e uno strato di materiale sintetico espanso con spessore minimo di 5mm, il tutto con peso complessivo non inferiore a Kg/mq 3,5. La distribuzione degli scarichi per la raccolta delle acque chiare è realizzata con PVC serie pesante.

PARTICOLARE SIFONE A SECCO ANTIODORE

PER UNITA' INTERNE CONDIZIONAMENTO

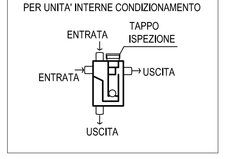

AZIENDA OSPEDALIERA

Ospedali Riuniti Marche Nord

LAVORI DI REALIZZZAZIONE DEL NUOVO INGRESSO 1^ E 2^ FASE - II STRALCIO. REALIZZAZIONE PADIGLIONE I E H. I STRALCIO.

As Built

RESPONSABILE DEL PROCEDIMENTO:
Azienda Ospedaliera
Ospedali Riuniti Marche Nord
Ing. Paolo Sorcinelli

Timbri e Firme

SPILT

Via delle Palombare 29/31
60127 Ancona
Tel. 0712802551 - Fax
0712802438 - info@spilt.it

ATI:
G.I.&E. S.P.A.
via Jesi n°162 - 60027 Osimo (AN)
Tel. 071 97491 Fax 071 9749205
e-mail: info@gie.it
P.IVA 02282870423
S.P.I.L.T. S.R.L.
via delle Palombare n°29/31
60127 Ancona (AN)
Tel. 071 2802551 Fax 071 2802438
e-mail: info@spilt.it
P.IVA 00100120427

ELABORAZIONE PROGETTO/D.L.:
Ing. Roberto Bertuccioli
via Giolitti n°159 - Pesaro 61122
Tel. 0721 410230 Fax 0721 1695248
e-mail: r.bertuccioli@ingbertuccioli.it
pec: roberto.bertuccioli@ingpec.eu

Elaborato:	M.11
Scala:	1:100
Data:	19/07/2017
Revisione:	0

TITOLO:
PIANTE PIANO INTERRATO, TERRA E PRIMO
IMPIANTO SCARICHI

E' vietata la diffusione e la riproduzione anche parziale di questo disegno senza previa autorizzazione del progettista

Nord

LEGENDA

- ACQUE NERE
- ACQUE GRIGIE
- ACQUE LABORATORI (ANATOMIA PATOLOGICA)
- TUBAZIONE DI VENTILAZIONE SCARICHI
- RACCOLTA CONDENSE VENTIL.
- VALVOLA DI VENTILAZIONE BAGNI CIECHI
- PORTA RIALZATA DI 2 cm (minimo)
- SIFONE A SECCO ANTIODORE
- PILETTA A PAVIMENTO
- POZZETTO ACQUE METEORICHE
- LINEA ACQUE METEORICHE
- DISCENDENTE PLUVIALE
- LINEA ACQUE NERE GIA' REALIZZATE
- LINEA ACQUE METEORICHE GIA' REALIZZATE

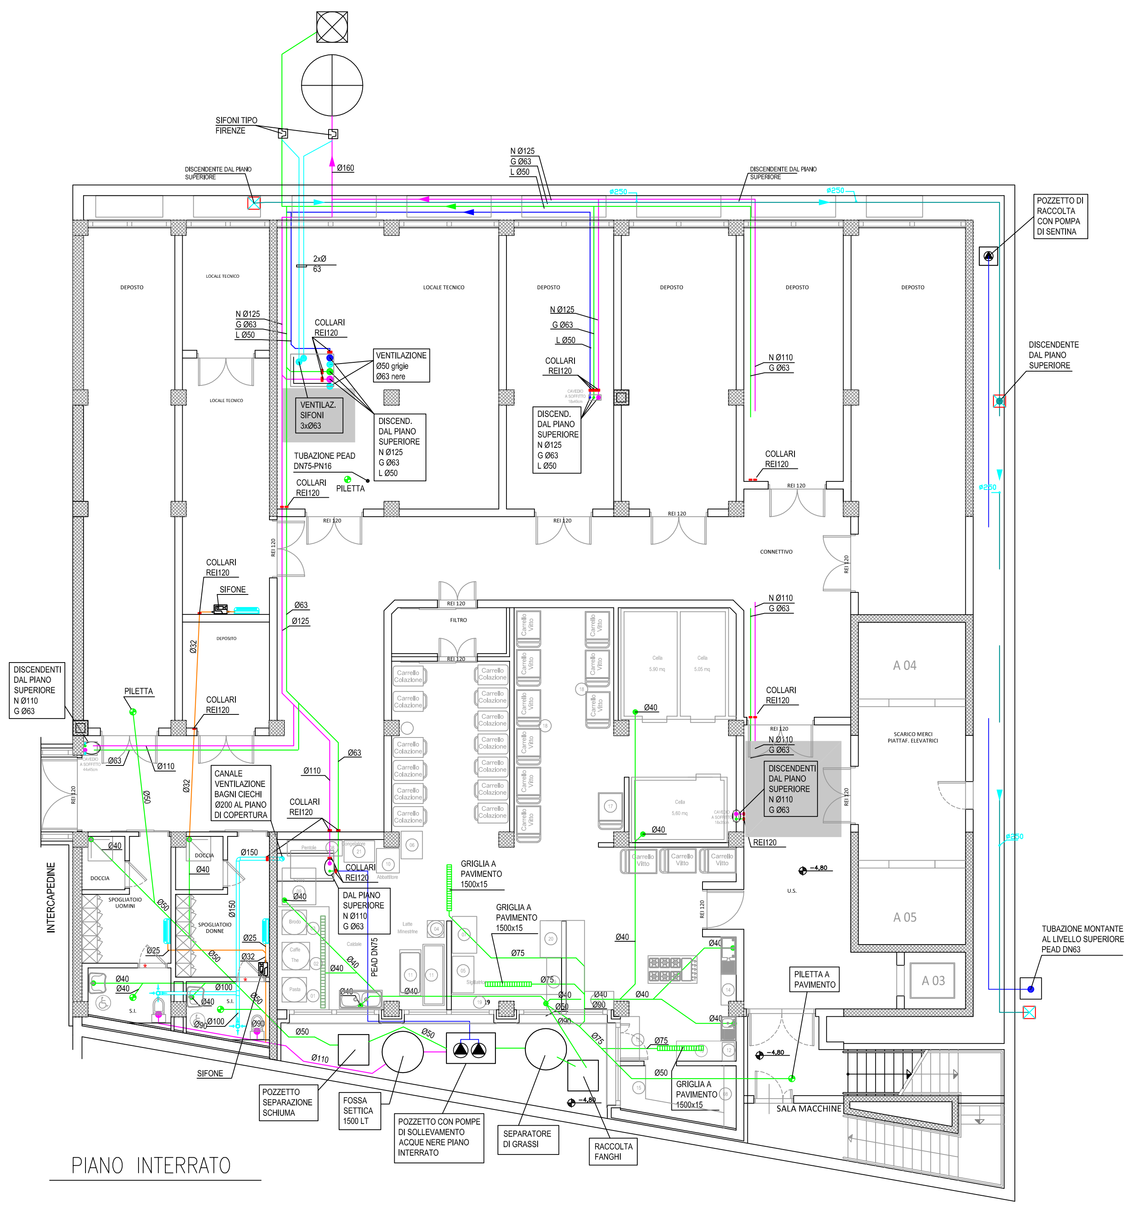

PIANO INTERRATO

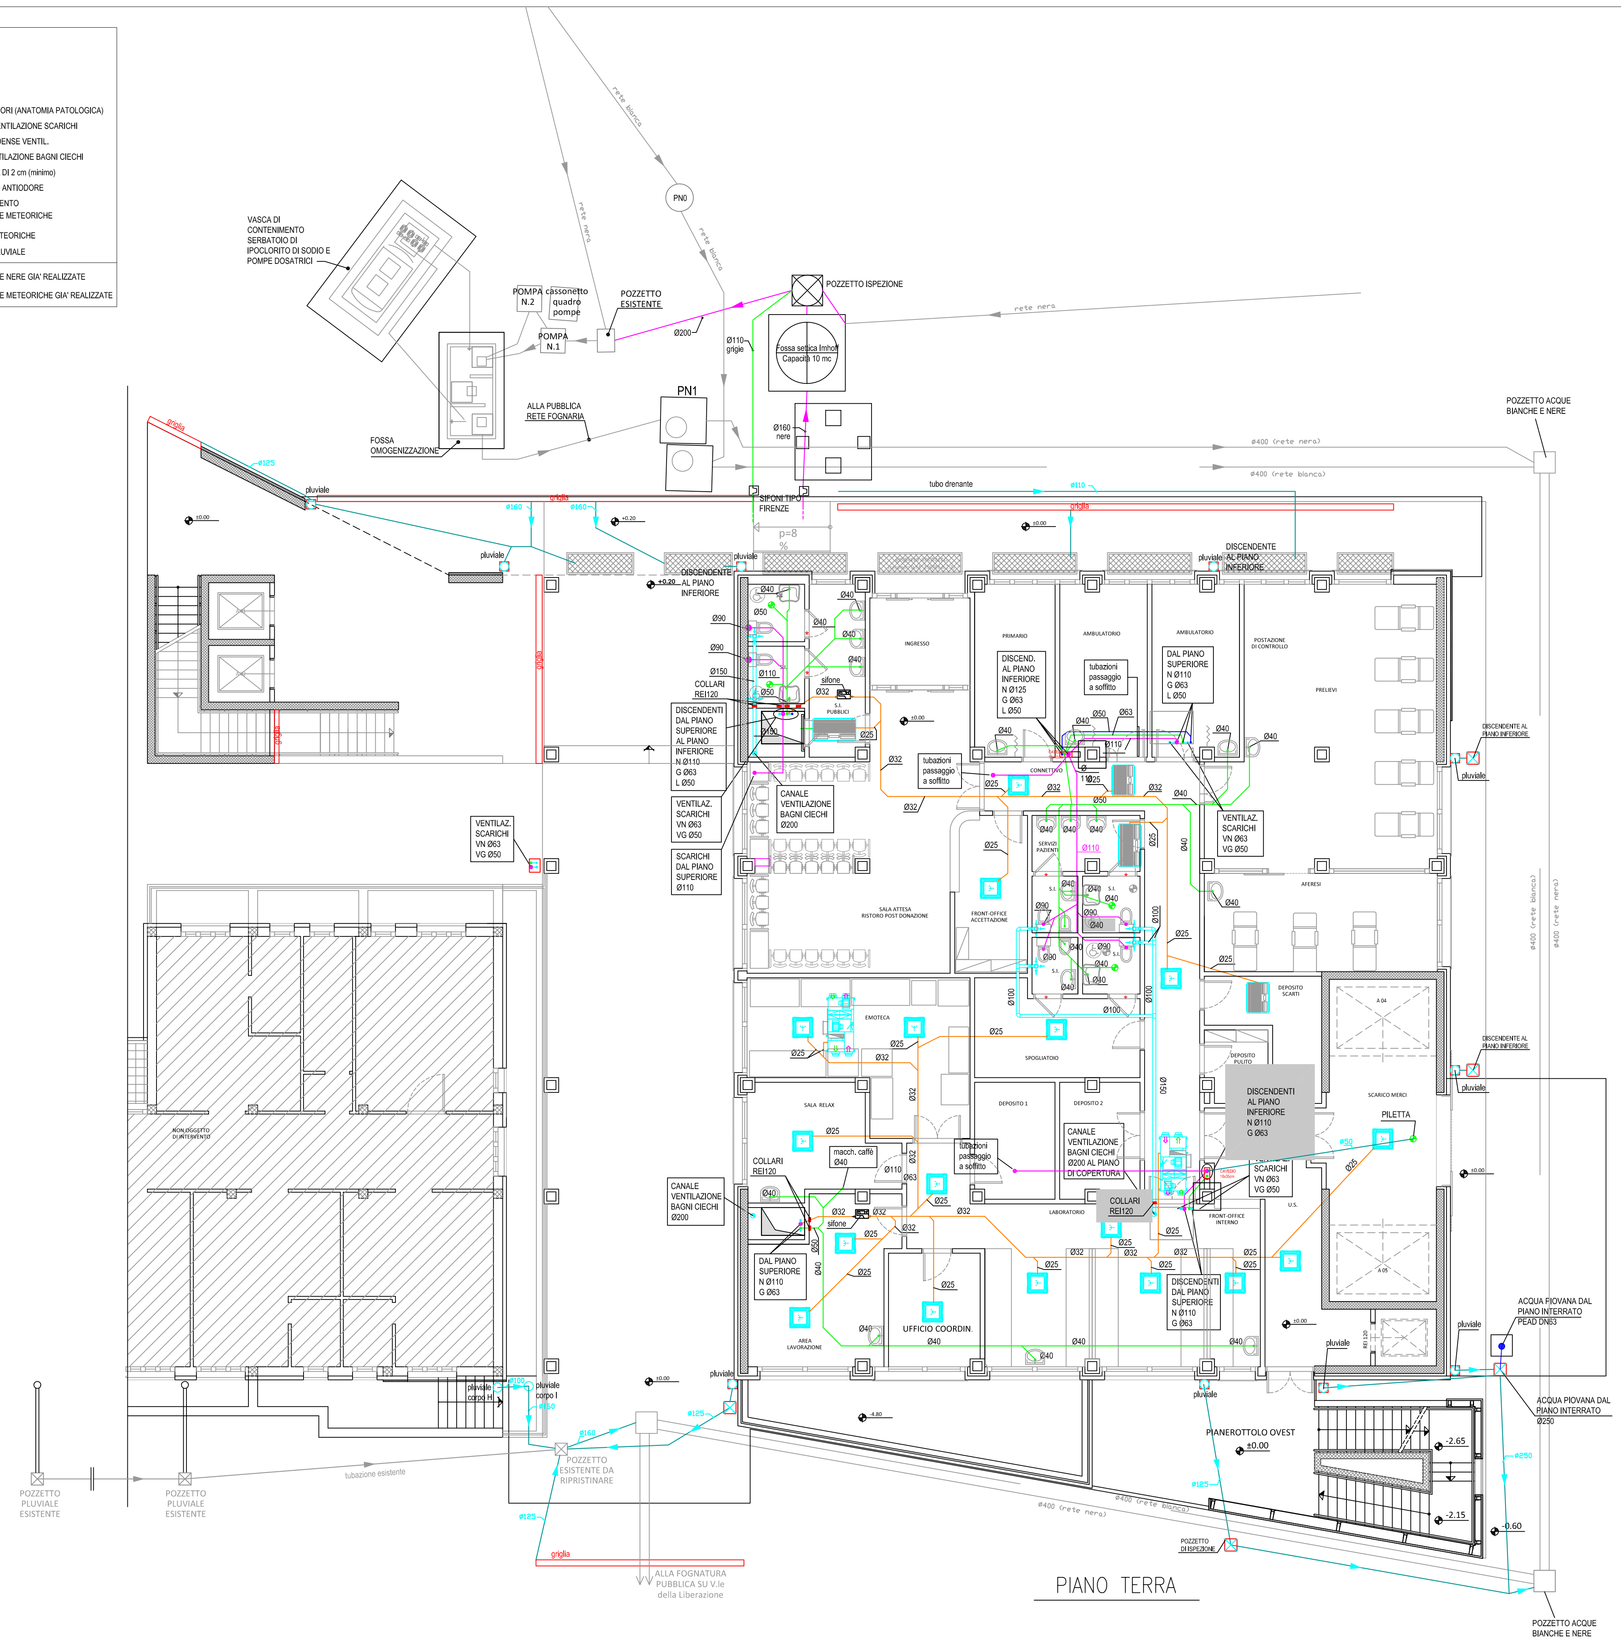

PIANO TERRA